


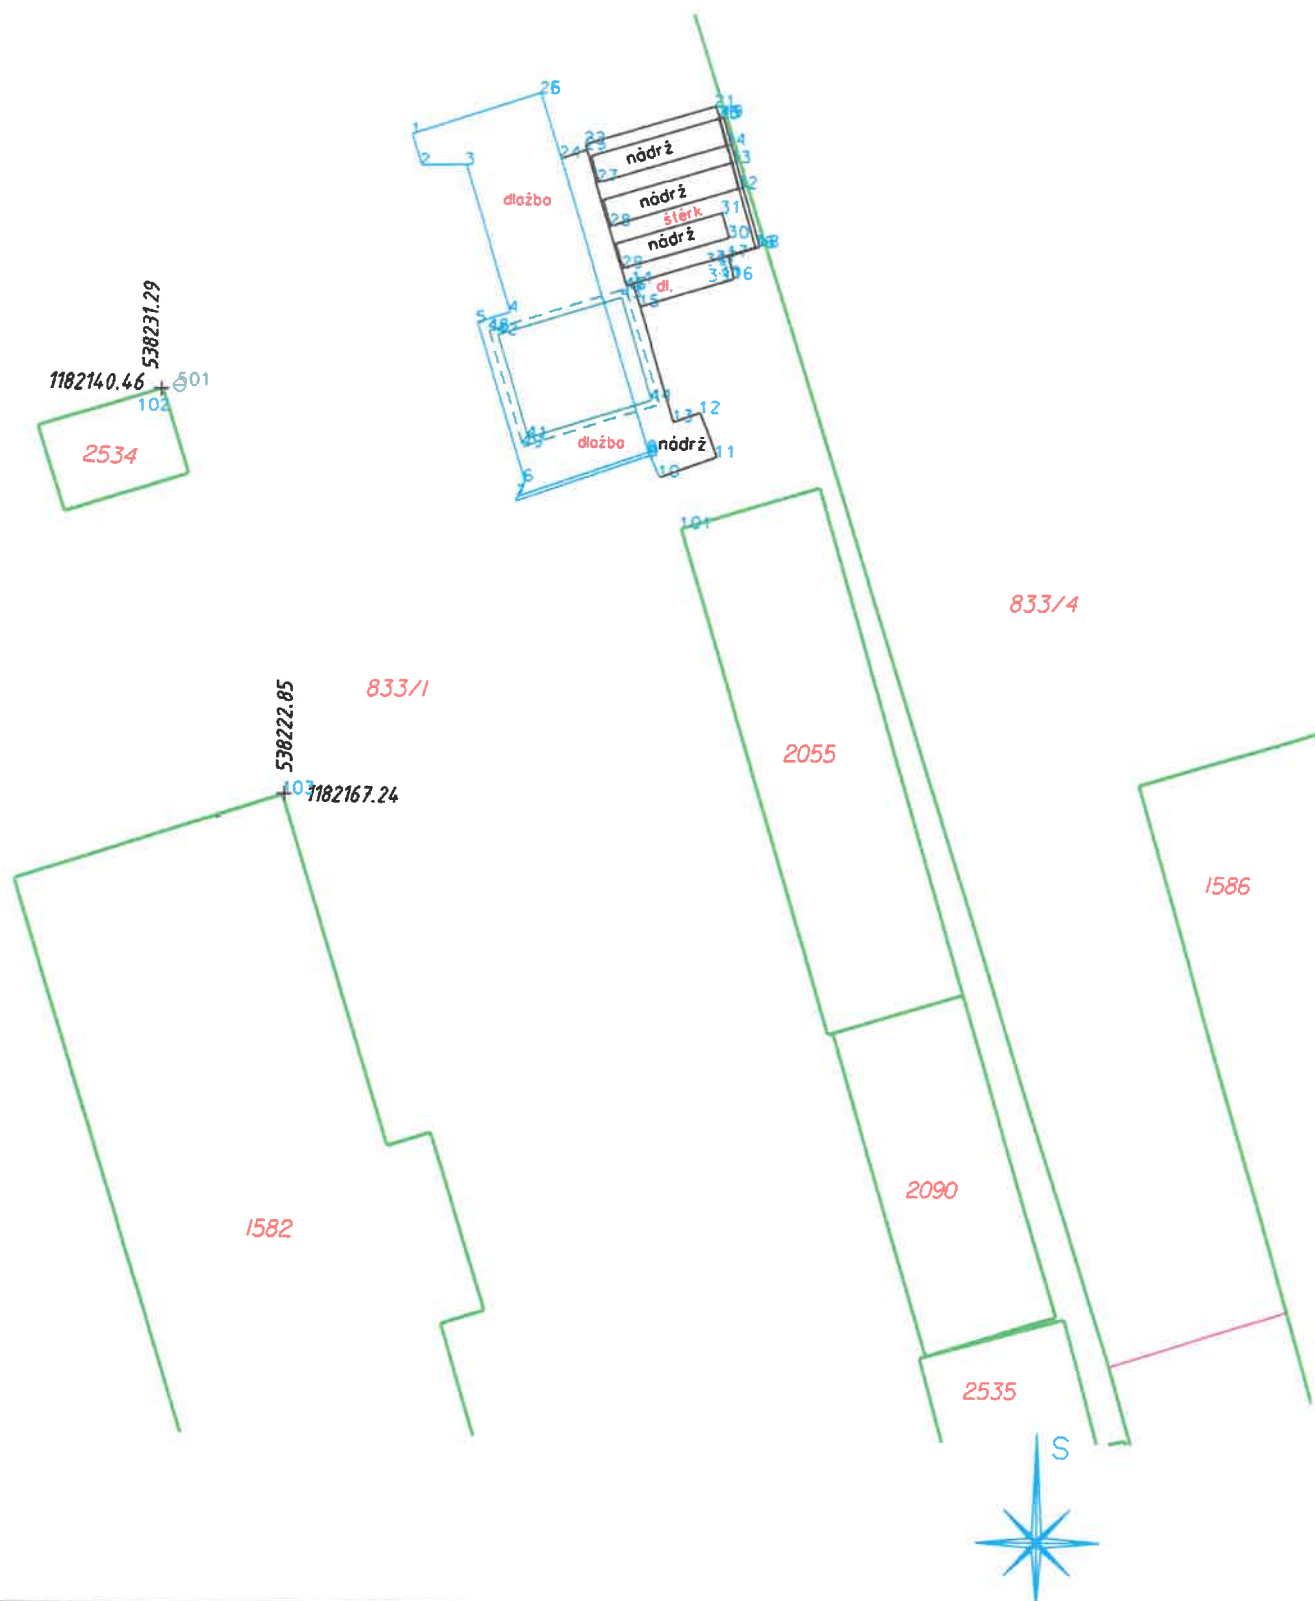

zaměřil a vypracoval	opr. zeměměř. ing	Geometri s Solná Cesta 133 686 01 Uherské Hradiště IČ: 292 54 540, DIČ: CZ292 54 540 tel.: 571 117 100	 Geometri s.r.o. Zelené náměstí 1291, Uherské Hradiště 571 117 197, www.geometri.cz, info@geometri.cz
ing. Petr Ohera	ing. Petr Ohera		
k.ú. Uherské Hradiště	kraj: Zlínský		
Název akce:		zaměřeno	6/2013
Čerpací stanice pohonných hmot v areálu firmy AG TRANSPORT, s.r.o.		č. ověření	138/2013
ZAMĚŘENÍ SKUTEČNÉHO PROVEDENÍ STAVBY		souř. systém	S-JTSK
		výšk. syst.	Bpv
		č. výkresu	1
		měřítko	1:500